
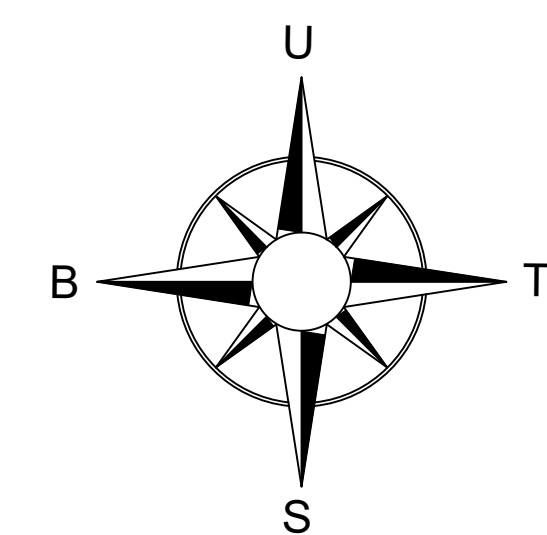
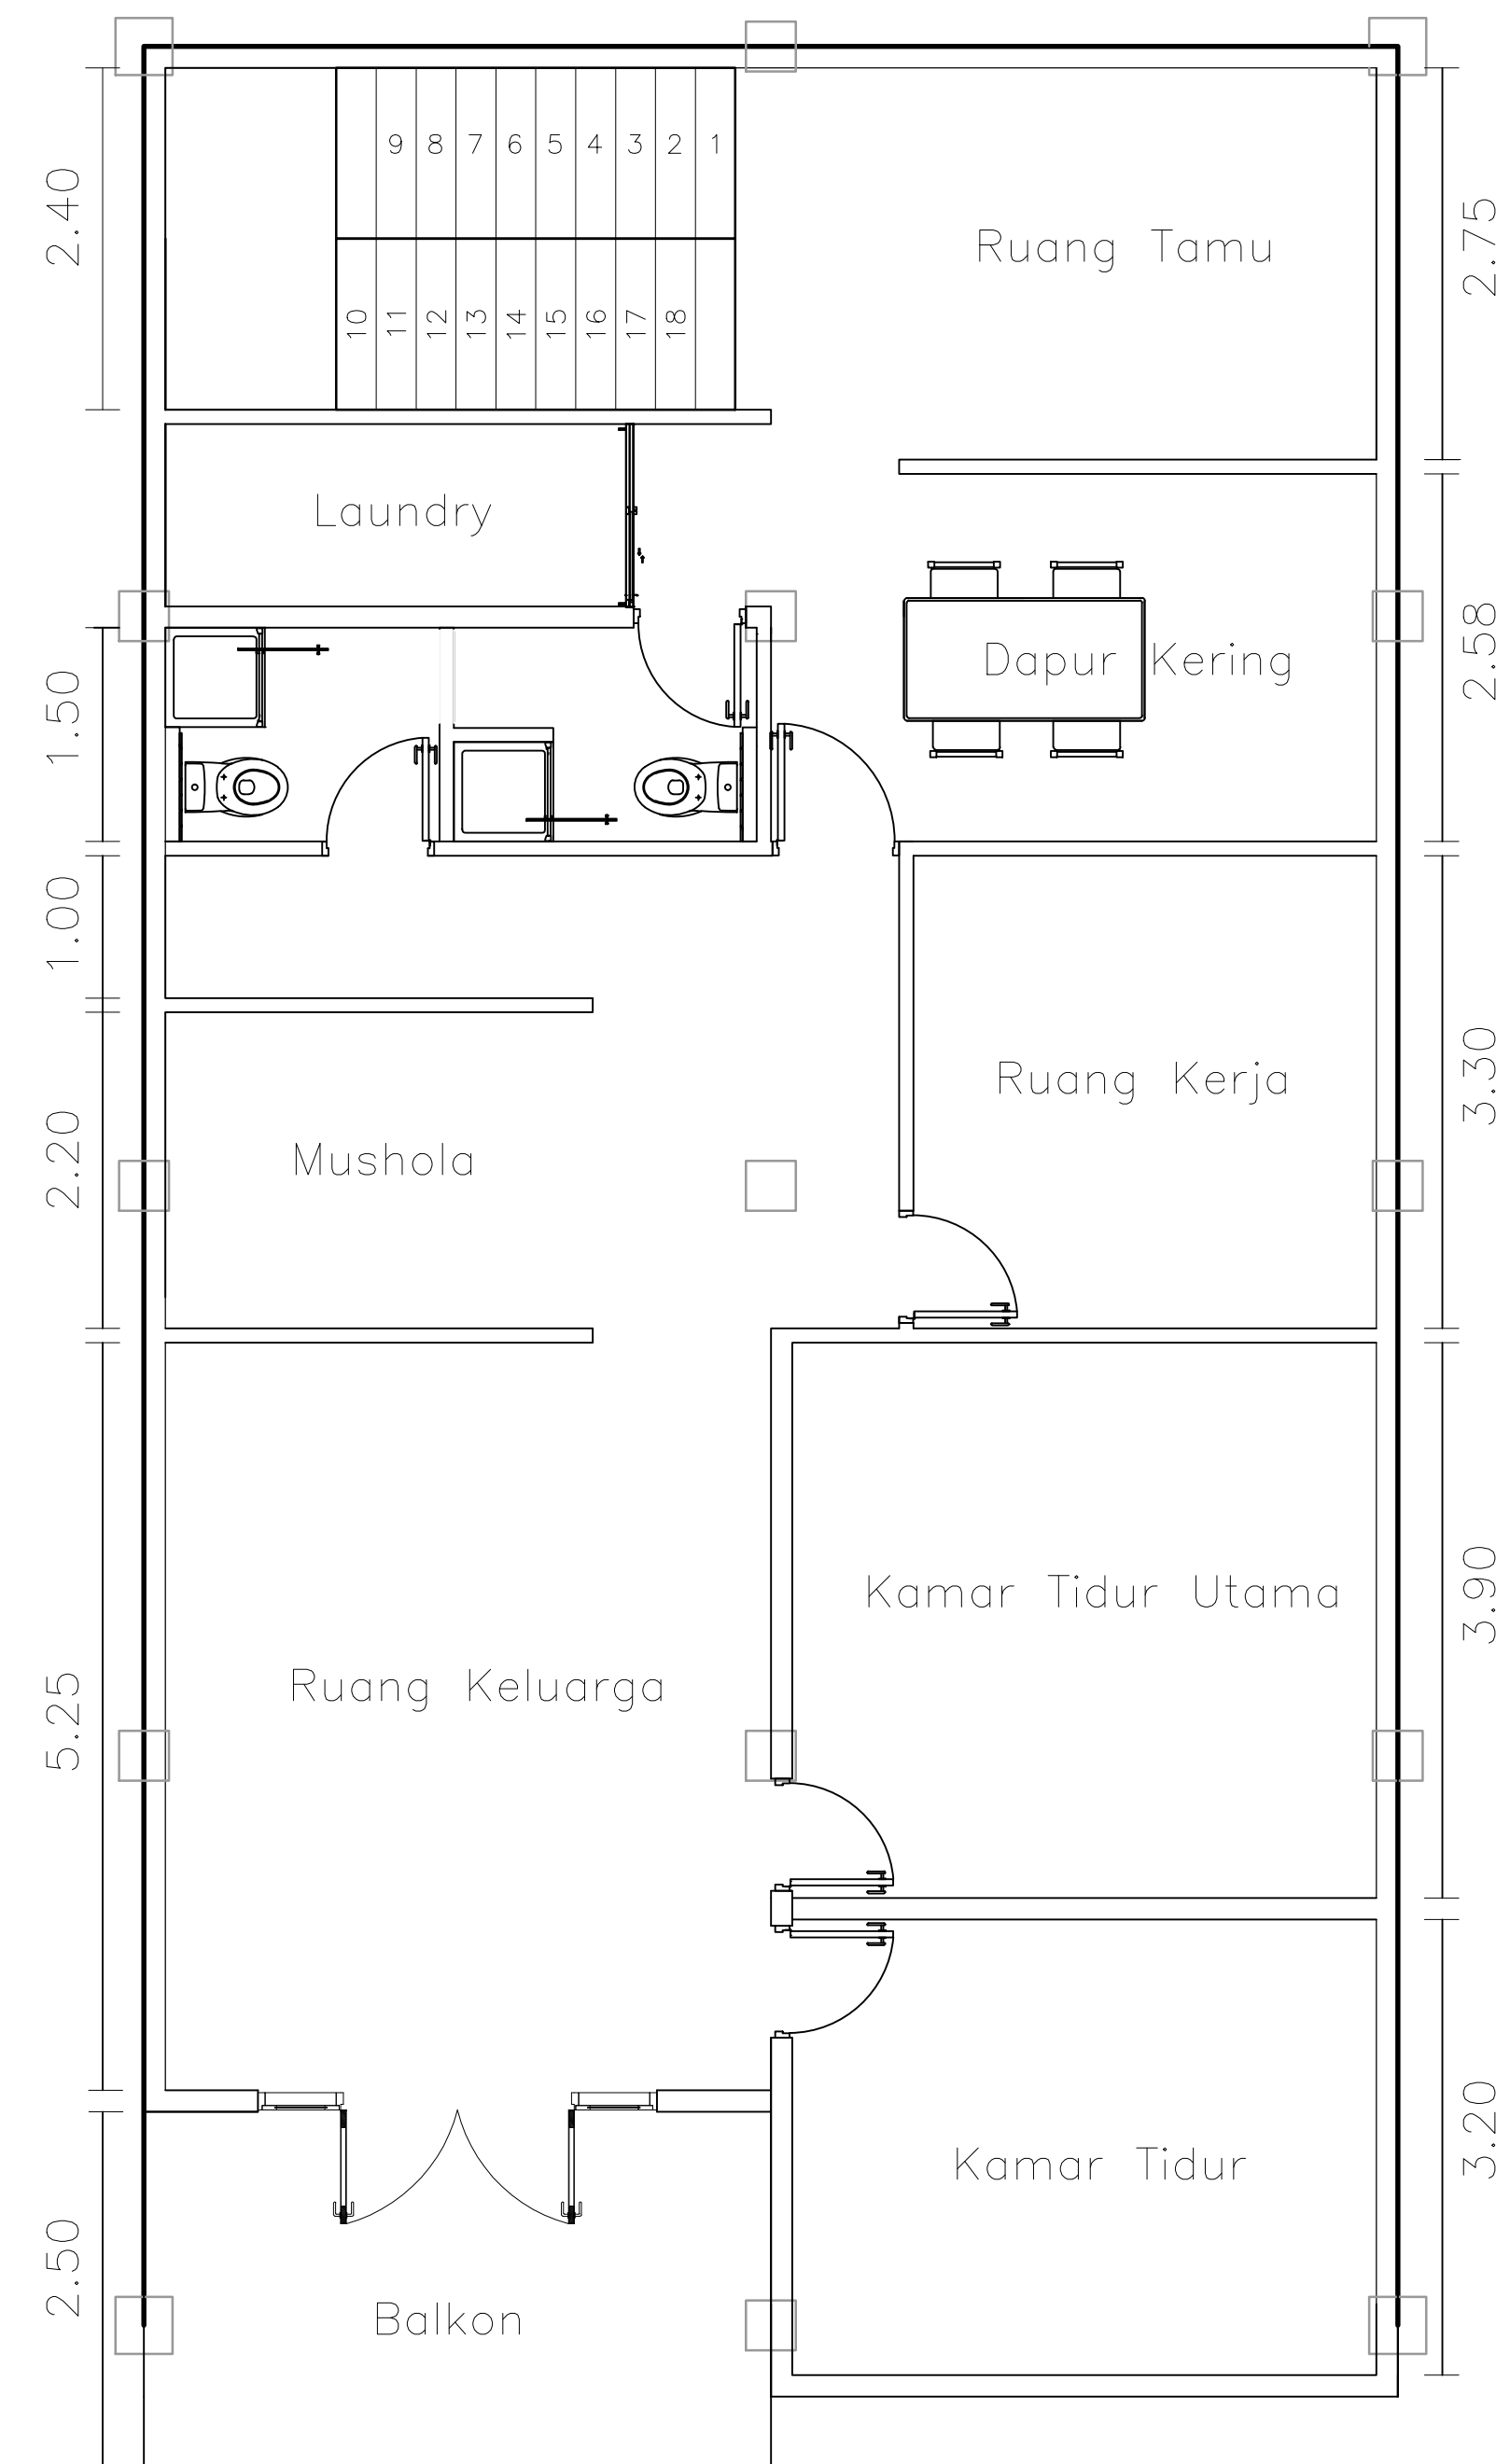


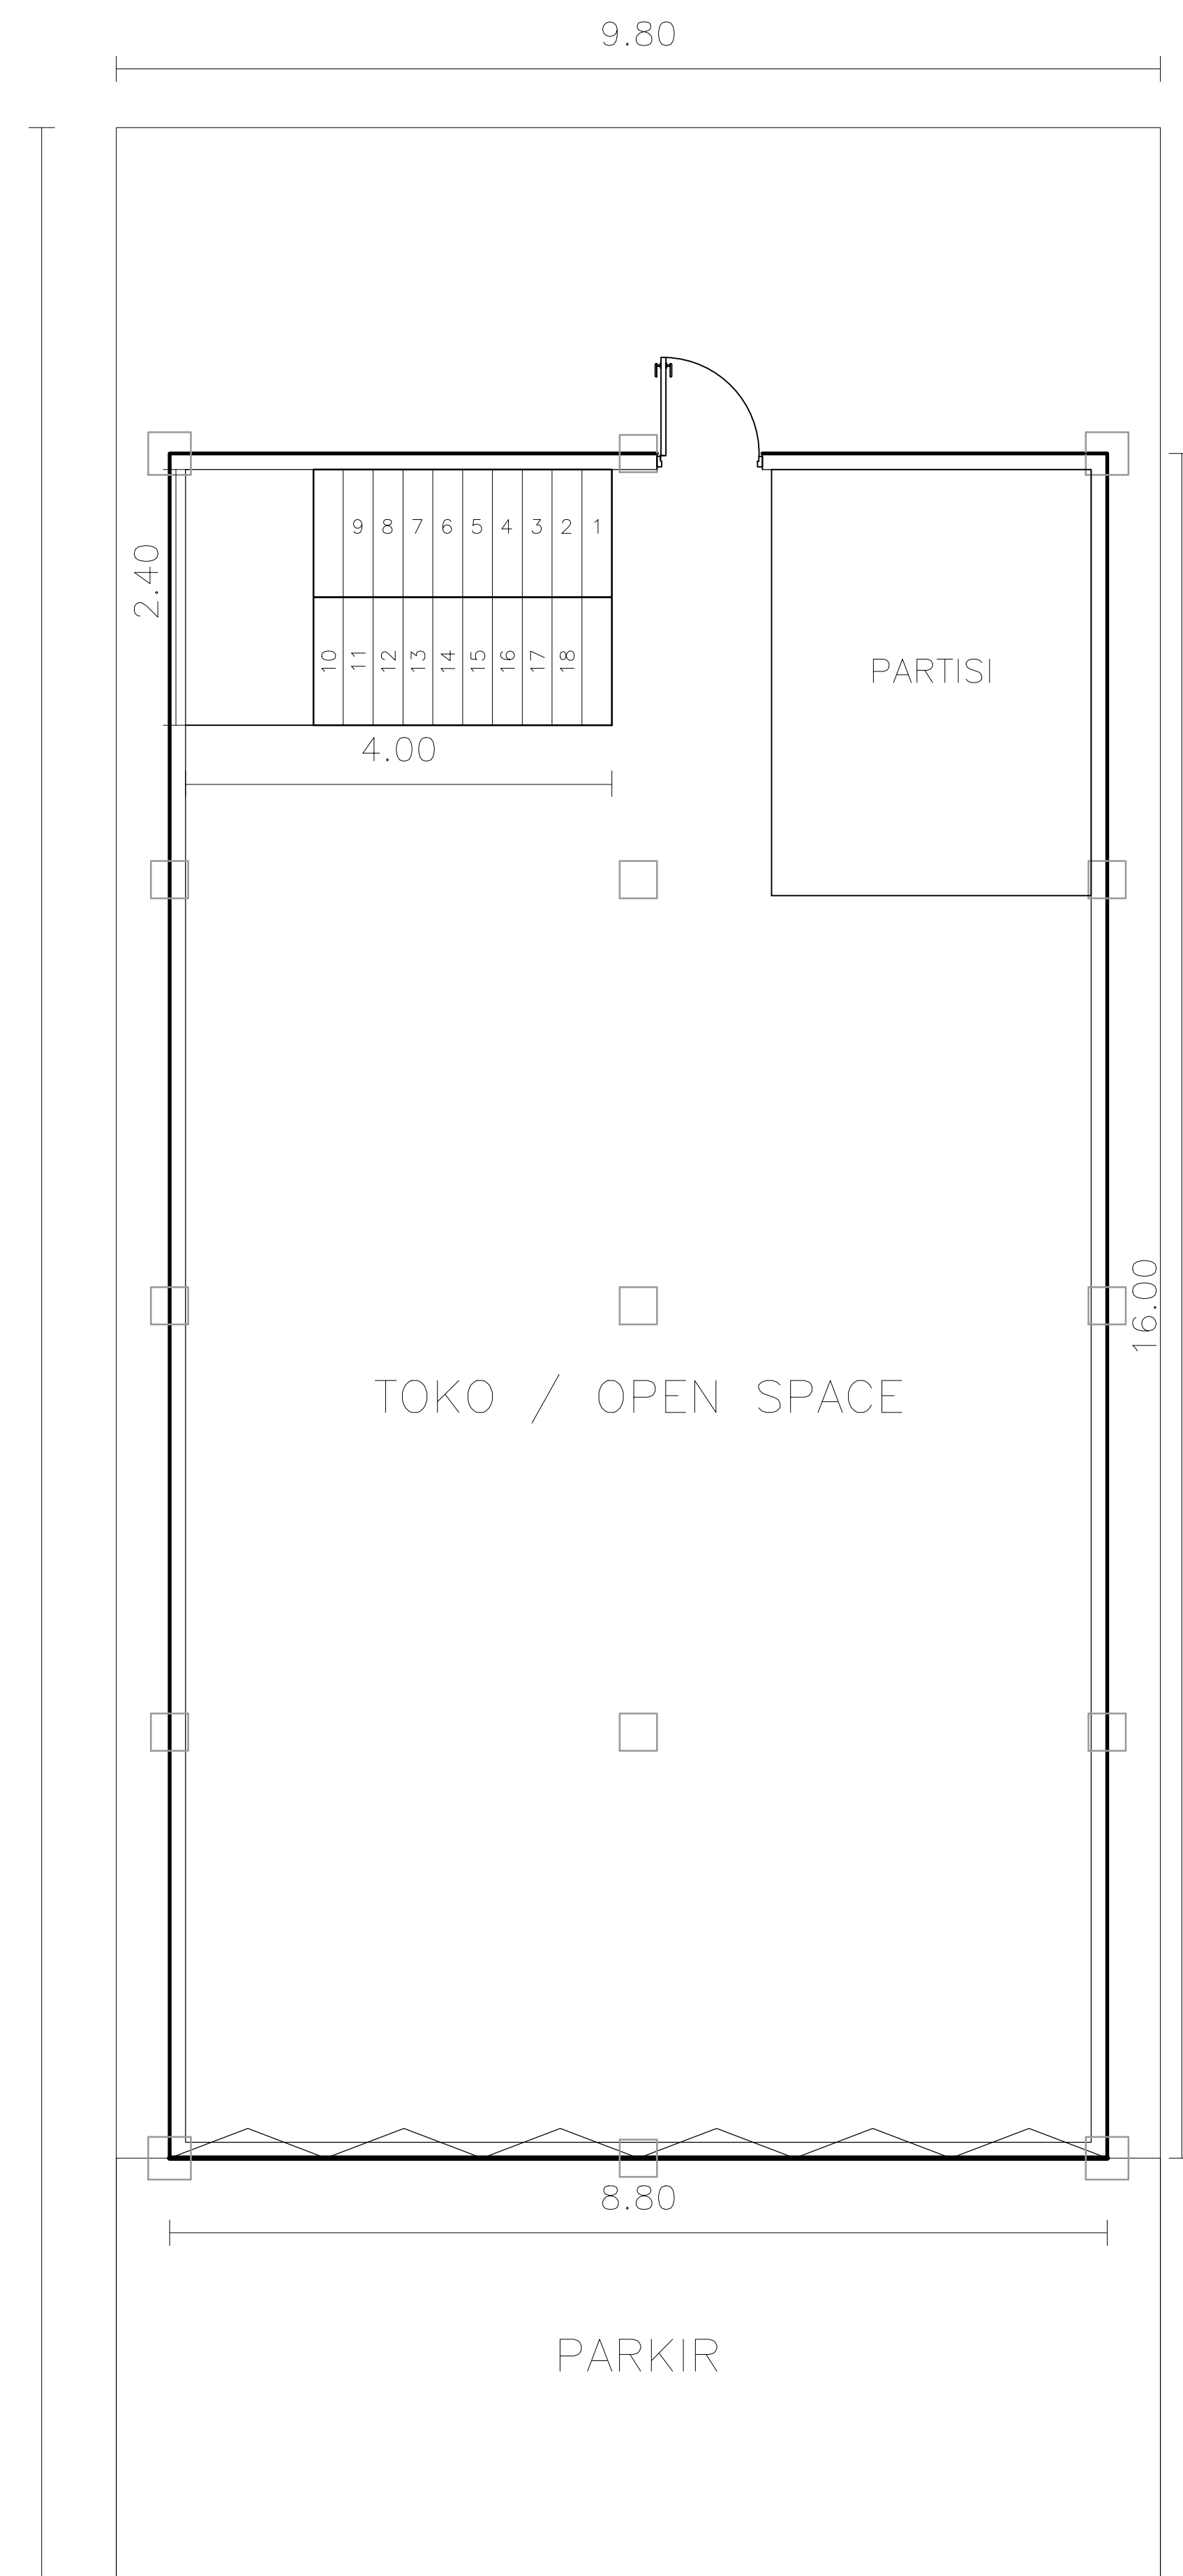

AS BUILT DRAWING		
Proyek		
KETERANGAN :		
R E V I S I		
NO	U R A I A N	TANGGAL
Pemilik		
PT. EMJI JAYA		
Perencana Arsitektur		
Perencana Struktur		
Perencana MEP		
Kontraktor		
S T R U K T U R		
Key Plan		
Nama Gambar		
Digambar	Diperiksa	Disetujui
Kode Gambar	Skala	Tanggal