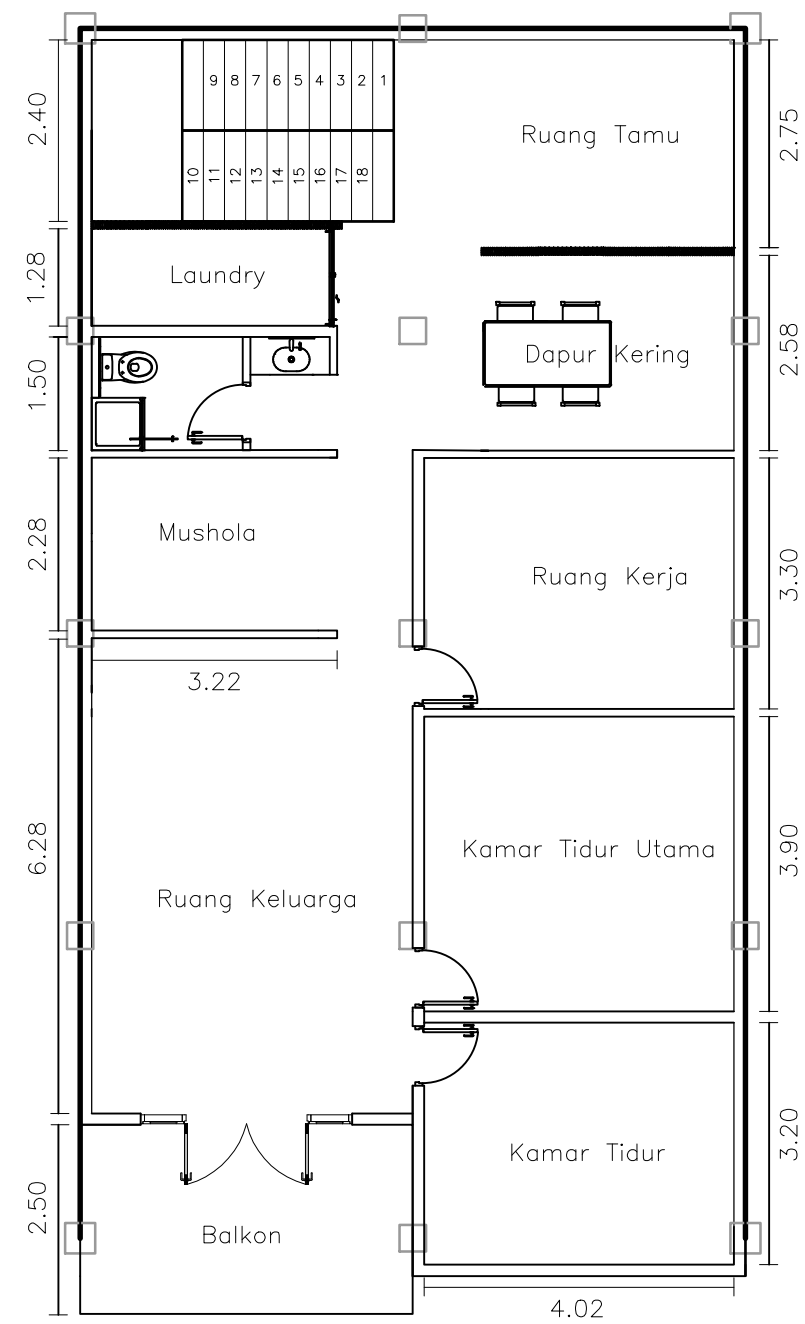
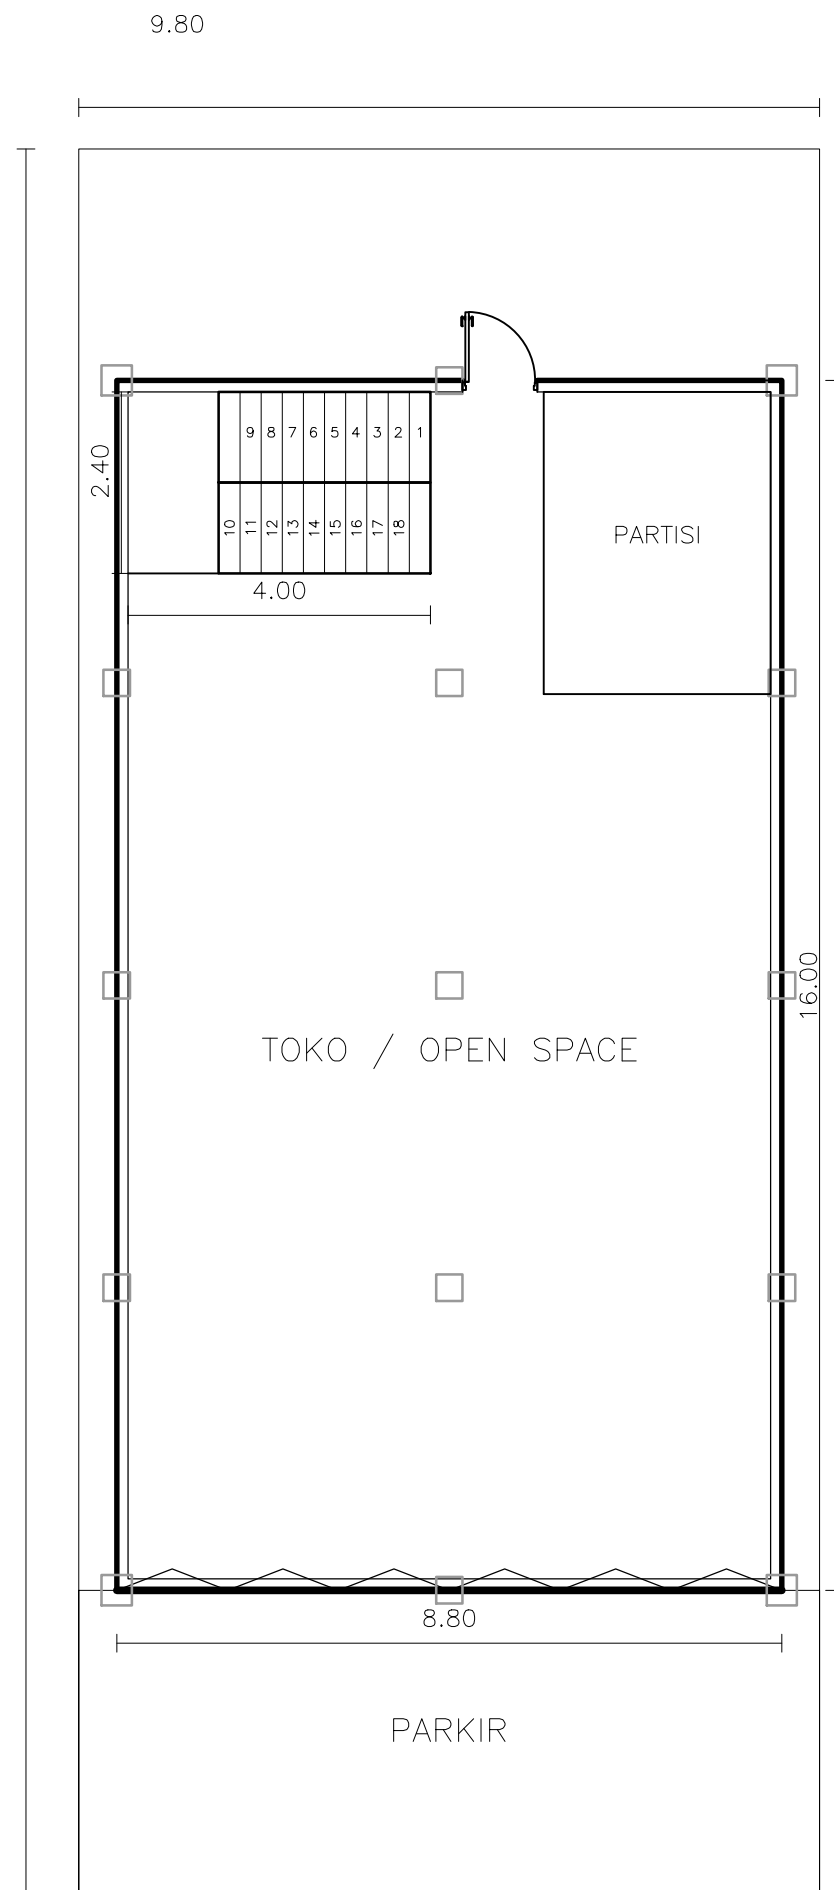


AS BUILT DRAWING

Proyek

KETERANGAN :

R E V I S I		
NO	U R A I A N	TANGGAL

Pemilik

PT. EMJI JAYA

Perencana Arsitektur

Codex & Antigravity

Perencana Struktur

Codex & Antigravity

Perencana MEP

Thonilux
Codex & Antigravity

Kontraktor

STRUKTUR

Key Plan

Nama Gambar

Digambar	Diperiksa	Disetujui
Kode Gambar	Skala	Tanggal